Suite 425 + 450 - 7,236 SF - 17,854 SF (Conceptual)

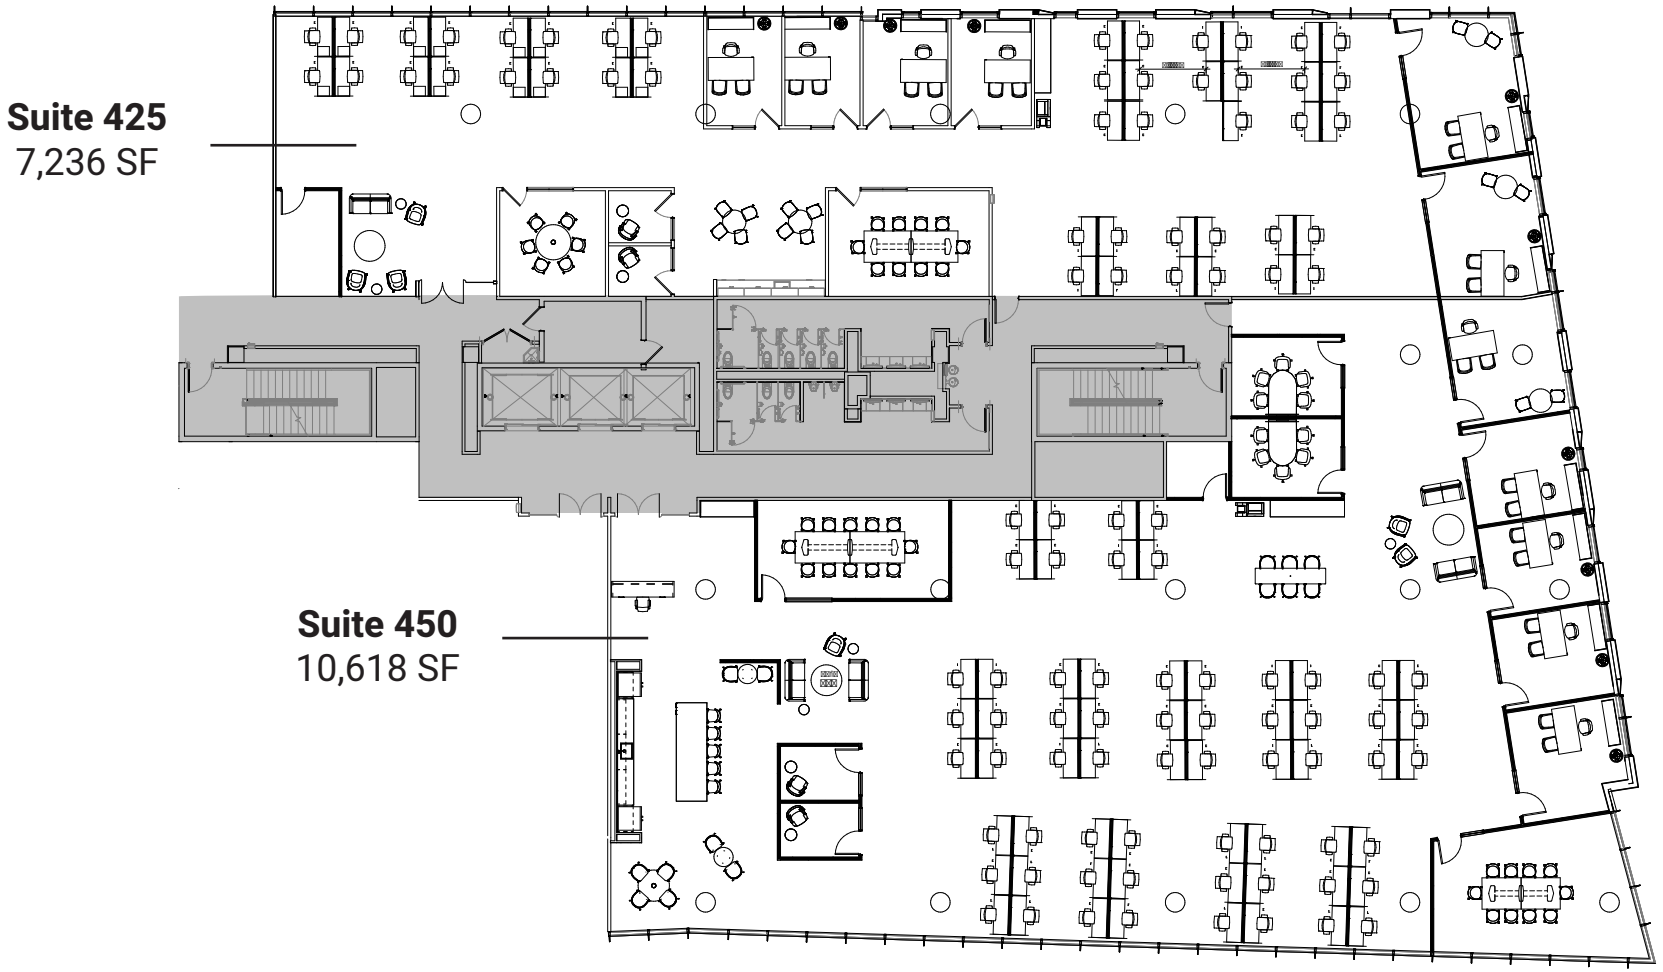

*Furniture and layout are conceptual
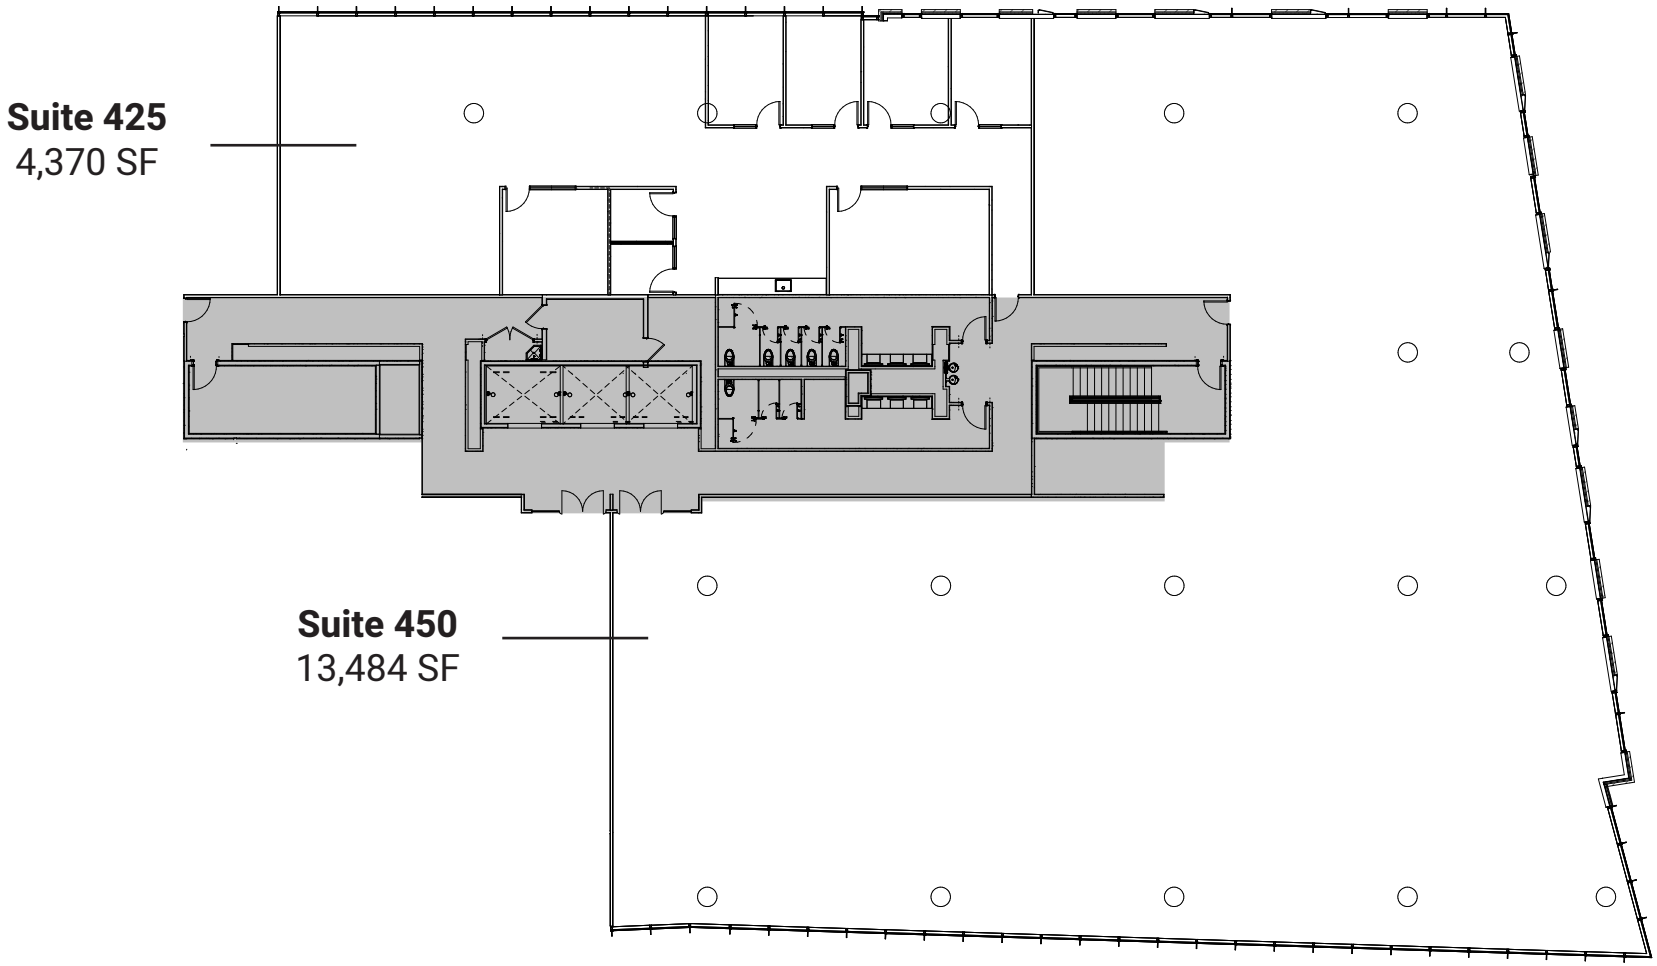
Suite 425 + 450 - 4,370 SF - 17,854 SF (As Built)